


HOSTIVICE

ÚZEMNÍ PLÁN OBCE - ZMĚNA č. 4

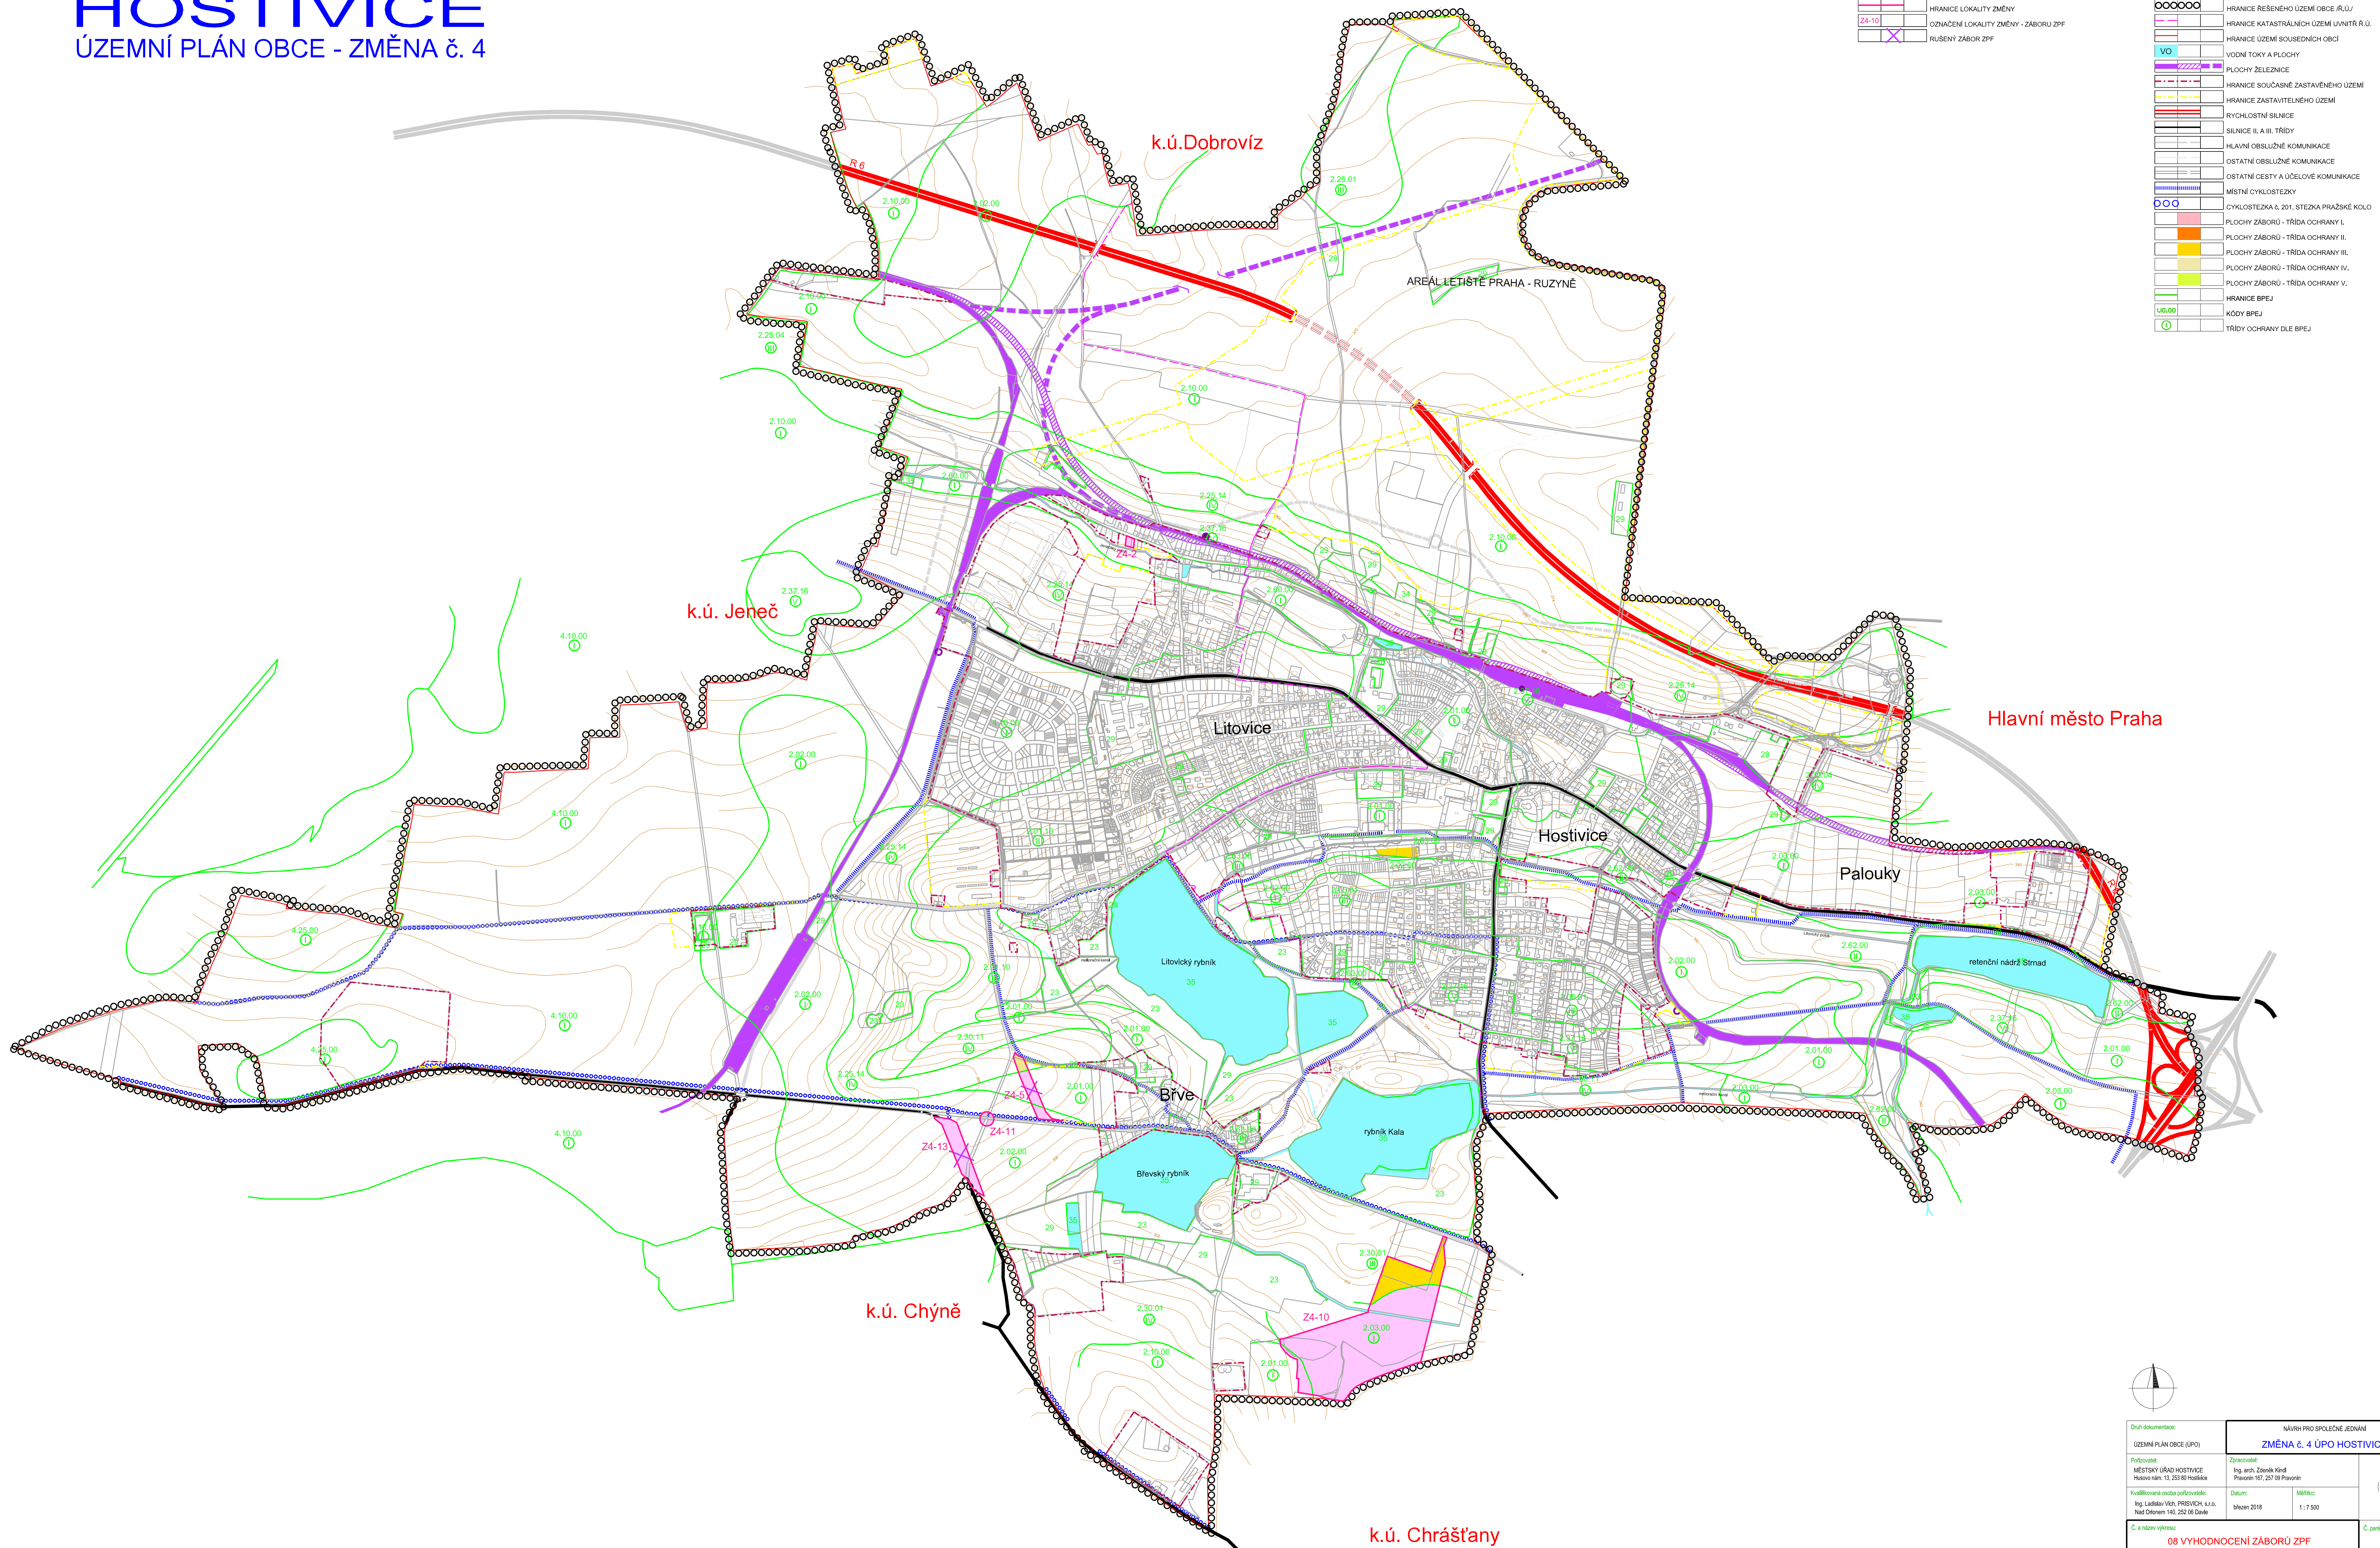


stav návrh výhled

[Red line]	HRANICE LOKALITY ZMĚNY
[Pink area]	Z4-10
[Purple area]	OZNAČENÍ LOKALITY ZMĚNY - ZABORU ZPF
[Cross symbol]	RUŠENÝ ZABOR ZPF

stav návrh výhled

[Dotted line]	HRANICE REŠEŠENÉHO ÚZEMÍ OBCE (R.Ú.)
[Dashed line]	HRANICE KATASTRÁLNÍCH ÚZEMÍ UVNITŘ R.Ú.
[Thin red line]	HRANICE ÚZEMÍ SOUSEDNÍCH OBČÍ
[Blue area]	VO
[Green area]	PLOCHY ŽELEZNIČNÍ
[Purple area]	HRANICE SOUČASNĚ ZASTAVĚNÉHO ÚZEMÍ
[Red area]	HRANICE ZASTAVITELNÉHO ÚZEMÍ
[Yellow area]	RYCHLOSTNÍ SILNICE
[Orange area]	SILNICE II. A III. TŘÍDY
[Light blue area]	HLAVNÍ OBSLUŽNÉ KOMUNIKACE
[Light green area]	OSTATNÍ OBSLUŽNÉ KOMUNIKACE
[Light purple area]	OSTATNÍ CESTY A ÚČELOVÉ KOMUNIKACE
[Blue area]	MÍSTNÍ CYKLOSTEJKY
[Blue circle]	CYKLOSTEJKA č. 201, STEJKA PRAŽSKÉ KÓLO
[Pink area]	PLOCHY ZABORŮ - TŘÍDA OCHRANY I.
[Orange area]	PLOCHY ZABORŮ - TŘÍDA OCHRANY II.
[Yellow area]	PLOCHY ZABORŮ - TŘÍDA OCHRANY III.
[Light green area]	PLOCHY ZABORŮ - TŘÍDA OCHRANY IV.
[Light blue area]	PLOCHY ZABORŮ - TŘÍDA OCHRANY V.
[Green area]	HRANICE BPEJ
[Green circle]	KÓDY BPEJ
[Green circle]	TŘÍDY OCHRANY DLE BPEJ

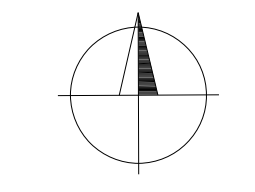

Druh dokumentace:	ÚZEMNÍ PLÁN OBCE (ÚPO)	NÁVRH PRO SPLEČNÉ JEDNÁNÍ	ZMĚNA č. 4 ÚPO HOSTIVICE
Pořizovatel:	MĚSTSKÝ ÚŘAD HOSTIVICE Heslov nám. 13, 258 01 Hostivice	Zpracovatel:	Ing. arch. Zdeněk Kříd Plzeňská 197, 257 01 Prácheň
Kvalifikační osoba pořizovatele:	Ing. Ladislav Váň, PRISVICH s.r.o. Nad Otčenem 140, 252 06 Dřevě	Datum:	březen 2018
Č. a název výkresu:	08 VYHODNOCENÍ ZABORU ZPF	Měřítko:	1:7 500
Č. part:		Č. part:	